




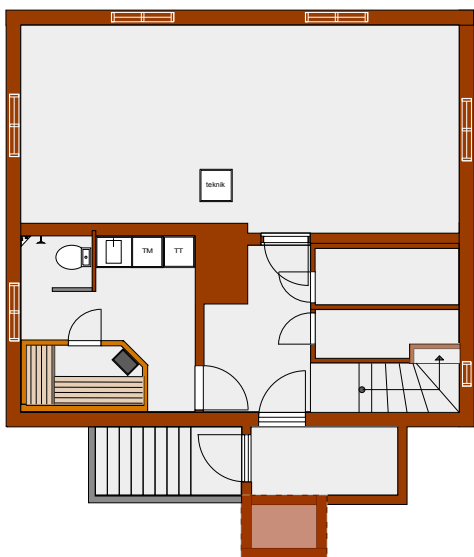

Källarplan

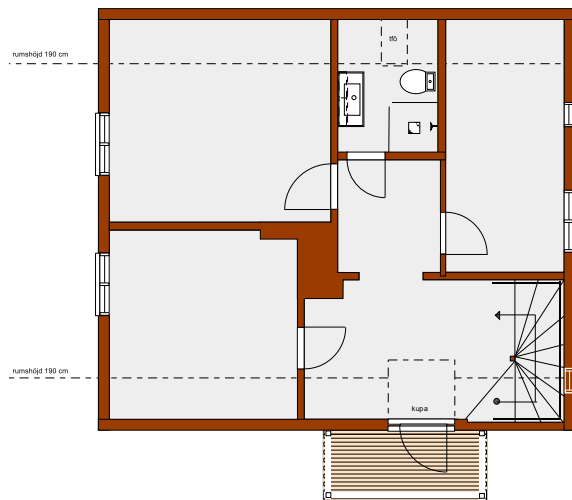

Övre plan

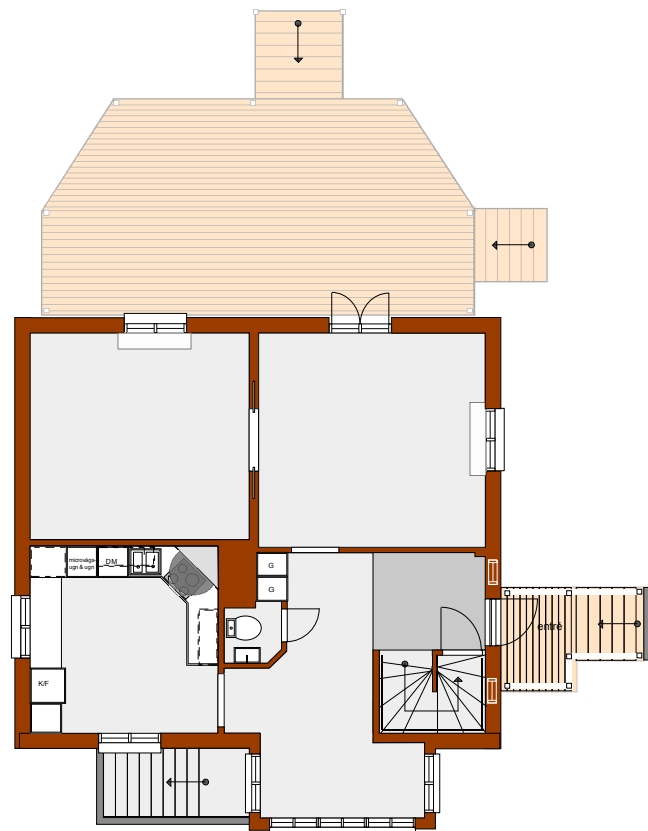

Entréplan

Relationsritning

Småhus fastigheten xxxxxxxx
xxxxxxvägen xx1, xxx xx xxxxxxxx

upprättad 2025-11-06
på uppdrag av xxx xxxxxxxx

arkitekt Mikael Hådeli / areaberakning.se

