


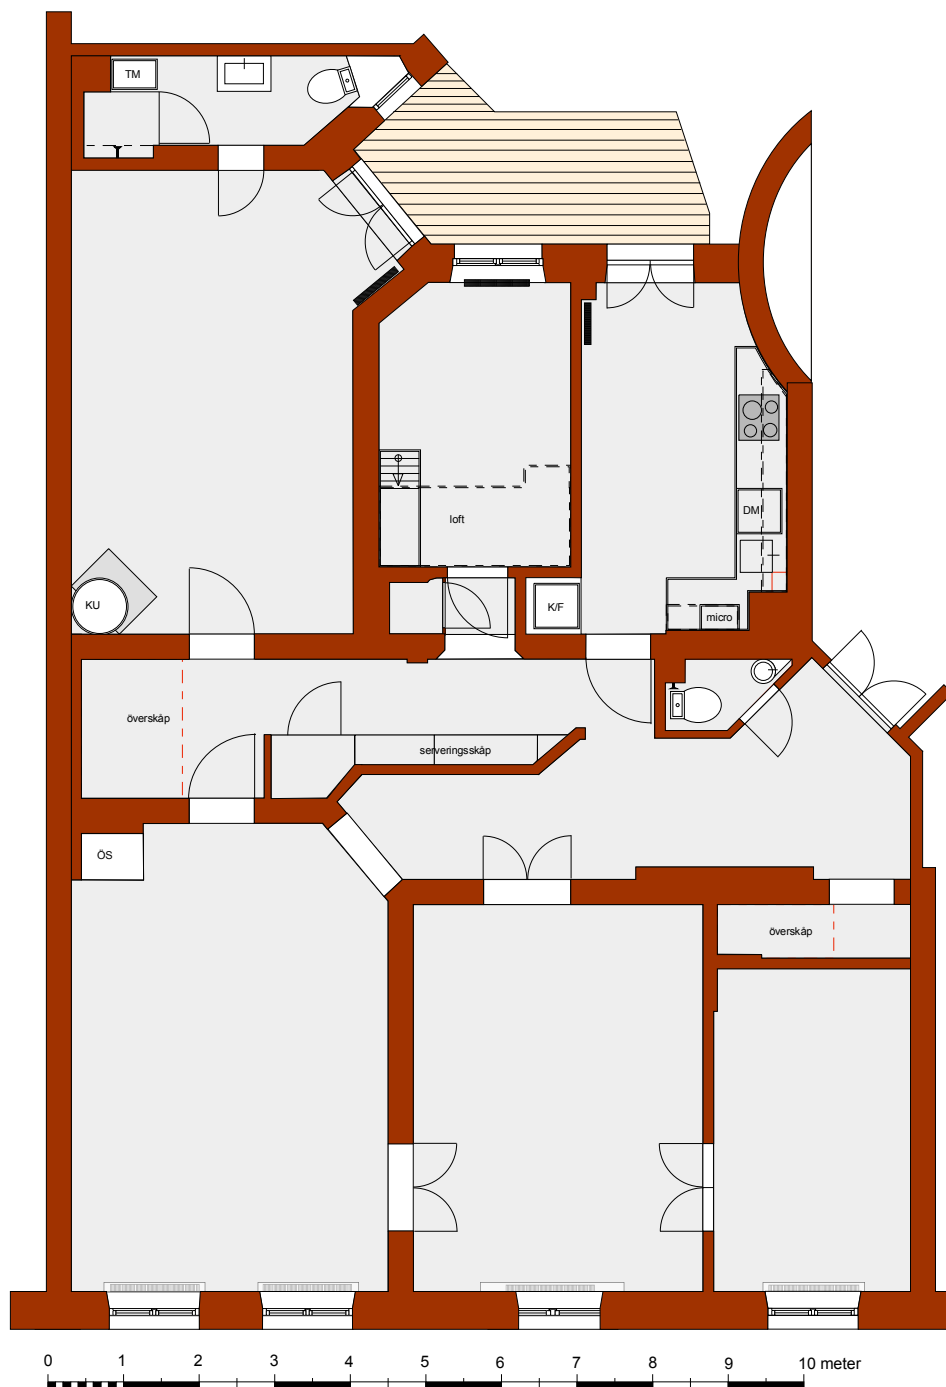

Relationsritning

Lägenhet nr xxxxx i BRF xxx xxxx xxx
xxxxxgatan xx, x tr, 1xx xx Stockholm

upprättad 2025-xx-xx
på uppdrag av xxxxx xxxxx

arkitekt Mikael Hädell / areaberakning.se